


PLAN SYTUACYJNY

SKALA 1:500

Starostwo Powiatowe
w Biłgoraju

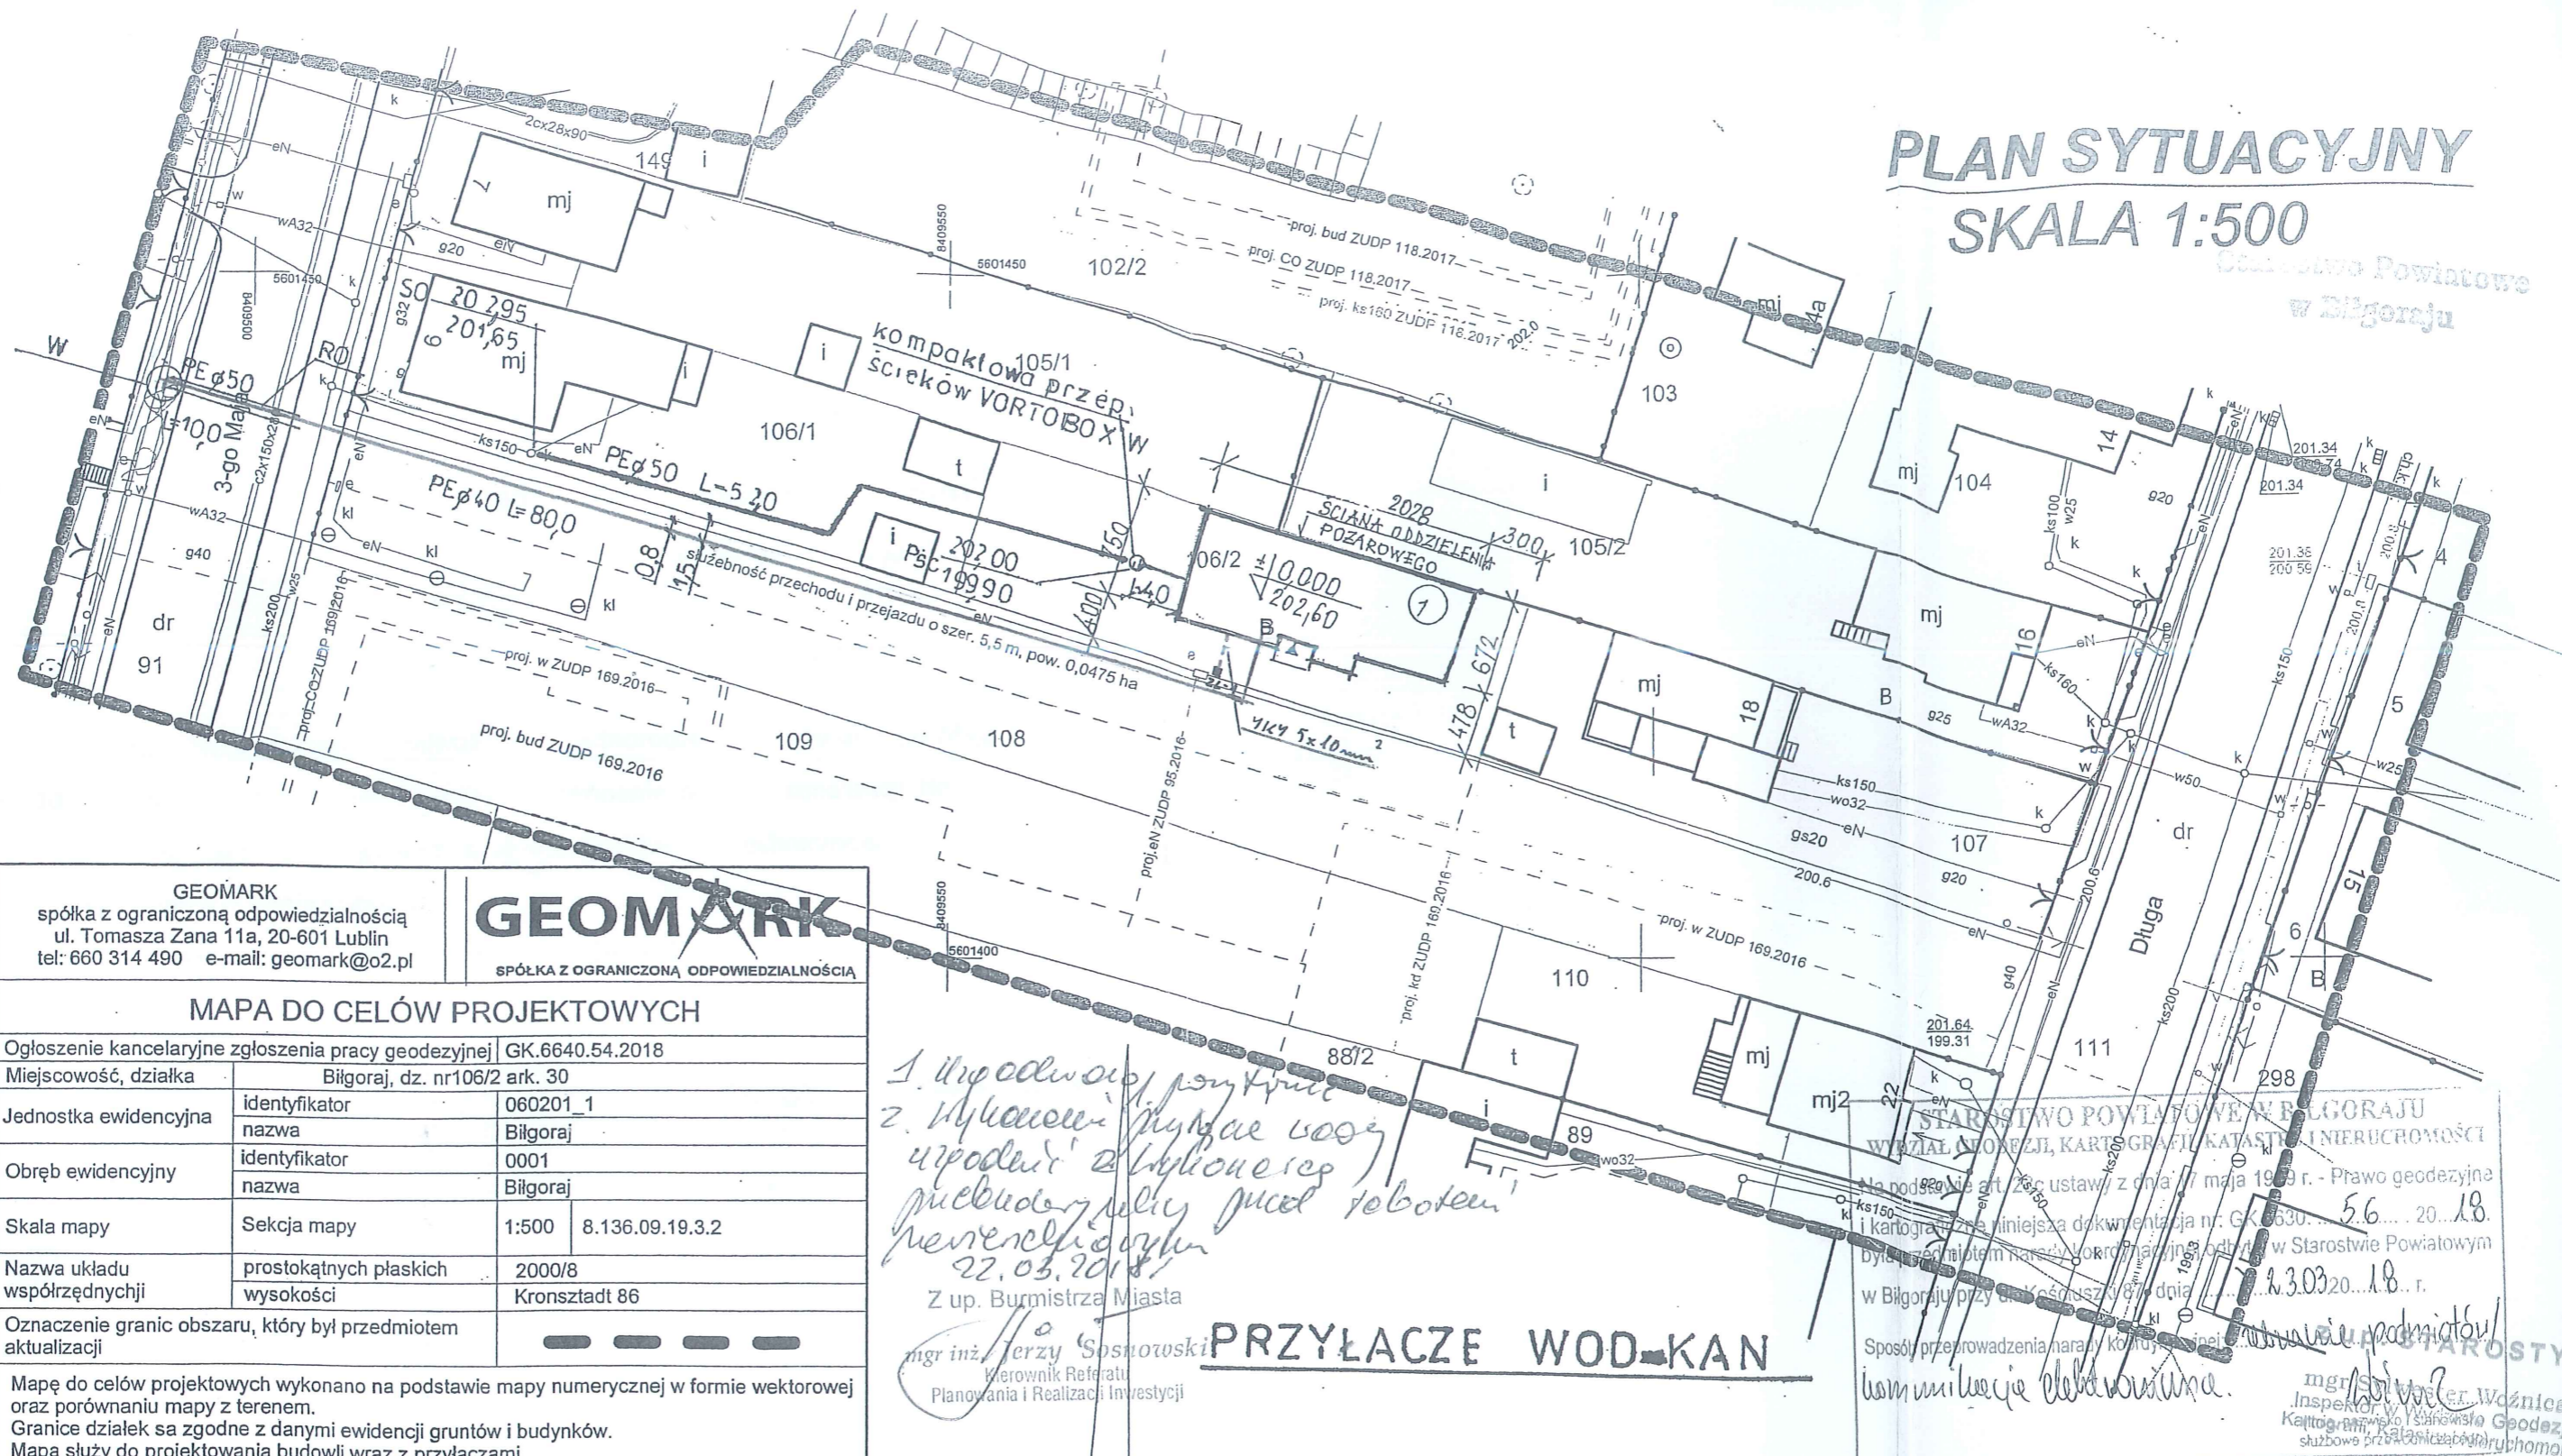

GEOMARK spółka z ograniczoną odpowiedzialnością ul. Tomasz Zana 11a, 20-601 Lublin tel: 660 314 490 e-mail: geomark@o2.pl		GEOMARK SPÓŁKA Z OGRANICZONĄ ODPOWIEDZIALNOŚCIĄ	
MAPA DO CELÓW PROJEKTOWYCH			
Ogłoszenie kancelaryjne zgłoszenia pracy geodezyjnej GK.6640.54.2018			
Miejscowość, działka		Biłgoraj, dz. nr106/2 ark. 30	
Jednostka ewidencyjna	identyfikator	060201_1	
	nazwa	Biłgoraj	
Obręb ewidencyjny	identyfikator	0001	
	nazwa	Biłgoraj	
Skala mapy	Sekcja mapy	1:500	8.136.09.19.3.2
	Nazwa układu współrzędnych	prostokątnych płaskich	2000/8
	wysokości	Kronsztadt 86	
Oznaczenie granic obszaru, który był przedmiotem aktualizacji		— — — — —	
Mapę do celów projektowych wykonano na podstawie mapy numerycznej w formie wektorowej oraz porównaniu mapy z terenem. Granice działek są zgodne z danymi ewidencji gruntów i budynków. Mapa służy do projektowania budowli wraz z przyłączami. Nie wyklucza się istnienia w terenie uzbrojenia podziemnego, które nie zostało uprzednio zgłoszone do powykonawczej inwentaryzacji geodezyjnej. Niniejsza mapa została wykonana bez ustalenia obciążeń dotyczących służebności gruntowych. W obrębie opracowania wkreślono projekty ZUDP.			
Data wykonania mapy:	Biłgoraj 2018-01-29		
GEODETA inż. Justyna Solak		inż. Marek Bradowski	
podpis osoby reprezentującej wykonawcę		imię i nazwisko, nr uprawnień geodety uprawnionego	

22.03.2018*

Z up. Burmistrza Miasta
mgr inż. Jerzy Sosnowski
Kierownik Referatu
Planowania i Realizacji Inwestycji

PRZYŁĄCZE WOD-KAN

mgr inż. arch. Marek Podolak
uprawnienia budowlane
do projektowania bez ograniczeń
w specjalności architektonicznej
nr ewid. 4251/b/2001
za zgodność z oryginałem

mgr inż. Jan Kupiec
uprawnienia budowlane do projektowania
ograniczonej w specjalności instalacyjnej
w zakresie instalacji urządzeń wod-kan,
ciepłotek i gazowych
nr ewid. UAN-11-0387/2007

STAROSTWO POWIATOWE W BIŁGORAJU
WYDZIAŁ GEODEZJI, KARTOGRAFII, KATASTRU I NIERUCHOMOŚCI
Na podstawie art. 26c ustawy z dnia 7 maja 1999 r. - Prawo geodezyjne i kartograficzne niniejsza dokumentacja nr: GK.6640.54.2018
była przedmiotem narady Komisji Geodezji w Starostwie Powiatowym w Biłgoraju przy ul. Kościuszki 8/10 dnia 22.03.2018 r.
Sposób przeprowadzenia narady Komisji Geodezji w Starostwie Powiatowym w Biłgoraju: komunikacja elektroniczna.
Inspektor w Wydziale Geodezji i Katastru
sztabowe przydziału nr 106/2/2018

Załącznik do decyzji o pozwoleniu na budowę
Znak: AB.6750.155.2018
z dnia: 18.03.2018


NAZWA I ADRES OBIEKTU BUDOWLANEGO	Budowa budynku mieszkalnego jednorodzinnego zlokalizowanego na działce nr 106/2 ark.30 w Biłgoraju			SKALA	1:500
NAZWA RYSUNKU	PLAN SYTUACYJNY				
SPECJALNOŚĆ	IMIE I NAZWISKO	NR UP.	DATA	PODPIS	
ARCHITEKT	mgr inż. arch. Marek Podolak	4251/b/2001	03.2018	[Signature]	
KONSTRUKTOR	inż. Zdzisław Sachar	70/92	03.2018	[Signature]	NR RYS
INST. SANITARNE	inż. Jan Kupiec	48/88	03.2018	[Signature]	
INST. ELEKTRYCZNE	Stanisław Derylak	6/92	03.2018	[Signature]	